
المملكة العربية السعودية
مدينة جدة
شركة المياه الوطنية

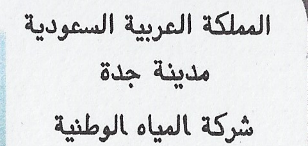

المطور/ شركة سانى العامرية


شركة
ساني العامريـة
SANY Alameriah Co.

الاستشارى/ مكتب رمك للاستشارات الهندسية



مكتب رمك للاستشارات الهندسية
Office Ramak For Engineering Consultancy
تصميم - إشراف - تخطيط عمراني - إدارة مشاريع

المقاول/ شركة طرق الرياض للمقاولات

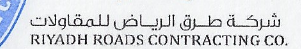

المفاتيح/

Description	Sample	QU

P.N:1 Asbuilt Irrigation B10

St. B10-1
St. B10-2
St. B10-3
St. B10-4
BLOCK 10
COMMUNITY CENTER

PED. B10-1, PED. B10-2, PED. B10-3, PED. B10-5, PED. B10-6, PED. B10-7, PED. B10-8, PED. B10-10, PED. B10-11, PED. B10-12, PED. B10-13, PED. B10-14, PED. B10-15, PED. B10-16, PED. B10-17, PED. B10-18, PED. B10-19, PED. B10-20, PED. B10-21, PED. B10-22, PED. B10-23, PED. B10-24, PED. B10-25, PED. B10-26, PED. B10-27, PED. B10-28

217, 216, 215, 214, 218, 219, 220, 221, 225, 224, 223, 222, 226, 227, 228, 231, 230, 229, 232, 233, 234

Line no.01.HDPE 50mm